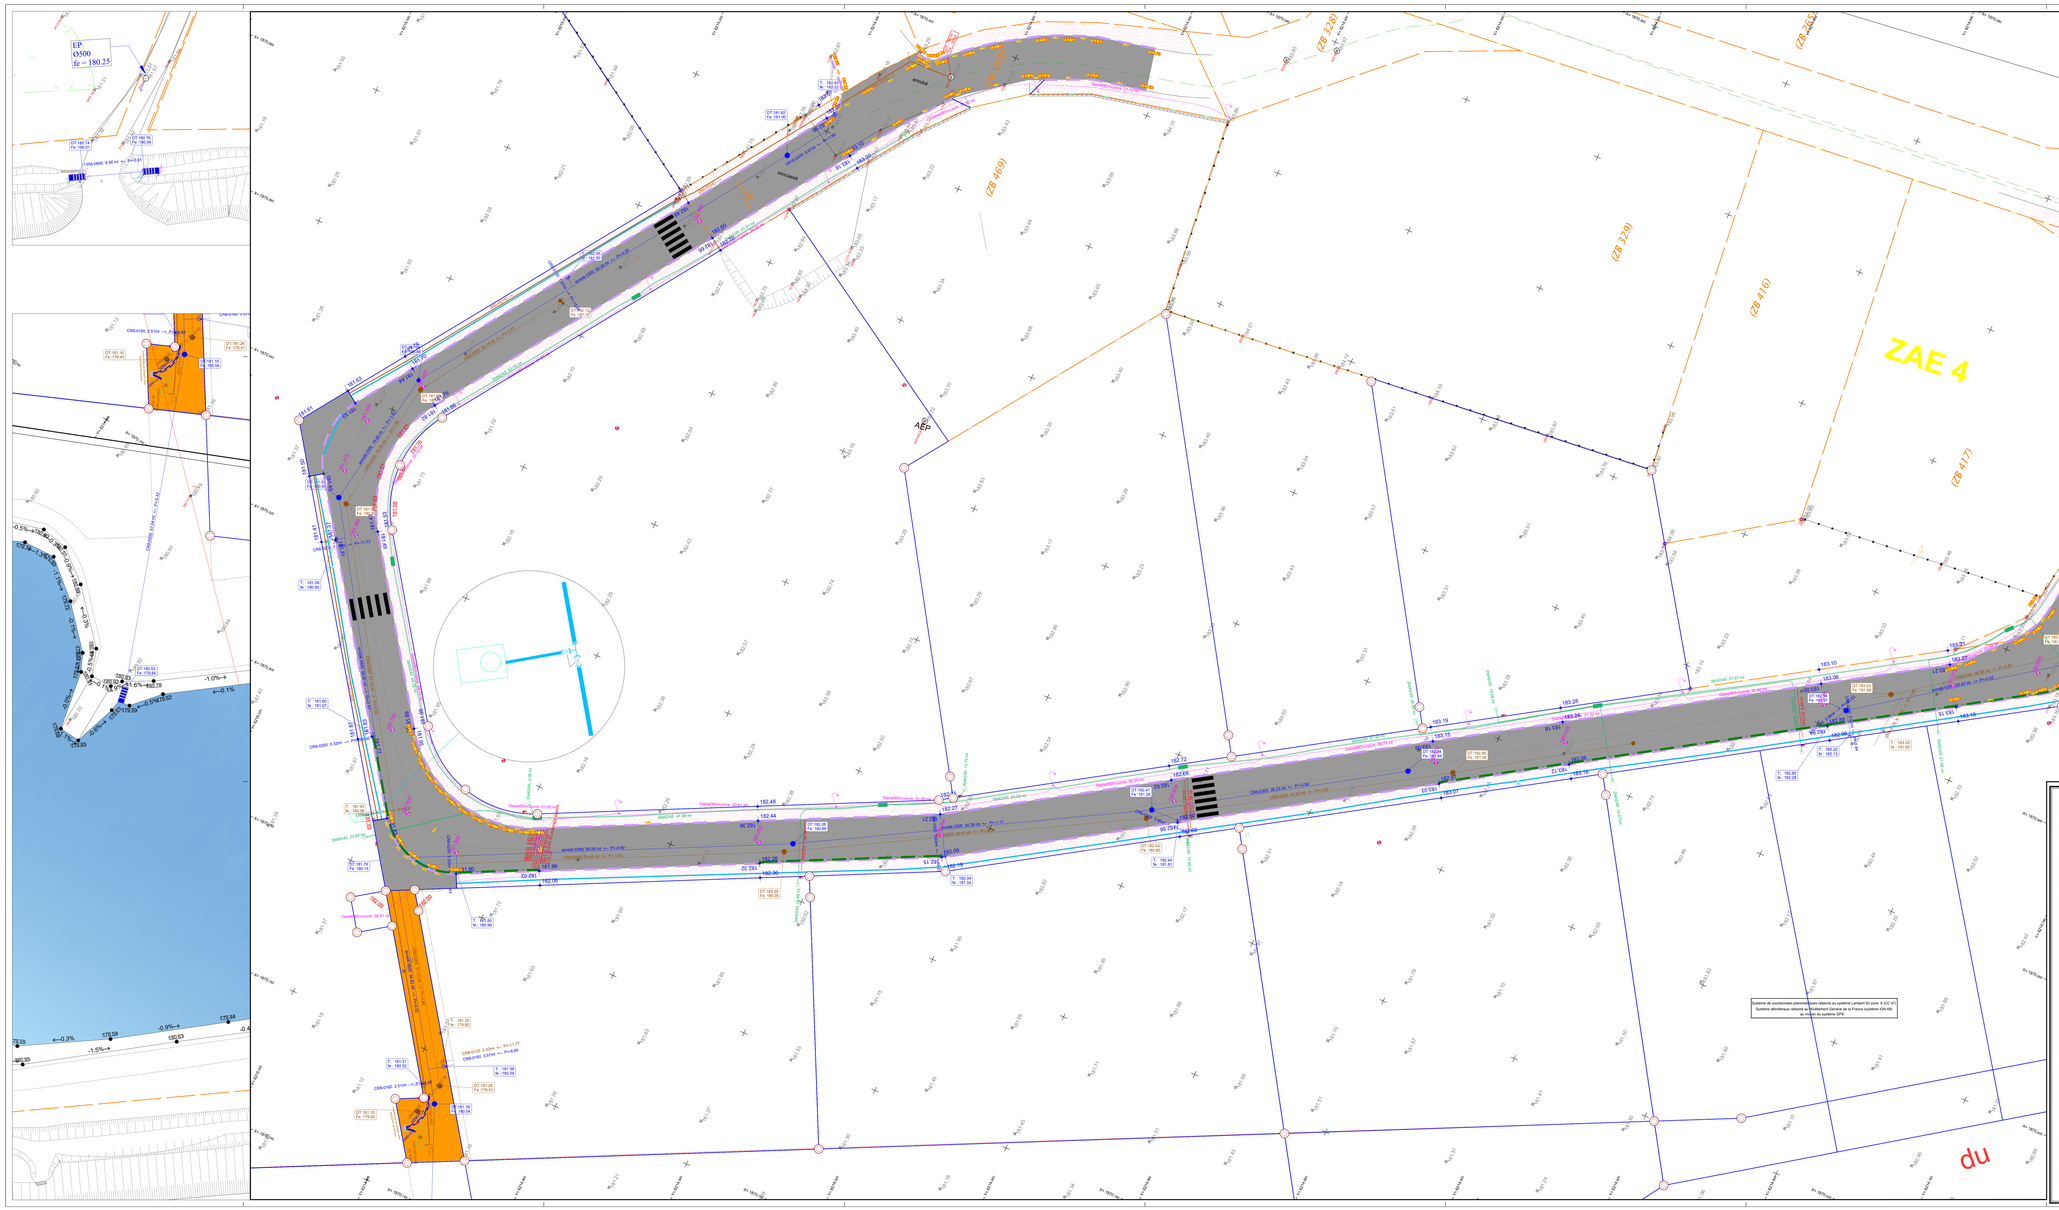

COTE D'OR

Communauté de communes RIVES DE SAONE

EXTENSION DE LA ZONE D'ACTIVITES ECONOMIQUES DE L'ECHELOTTE

MAITRISE D'OUVRAGE
RIVES DE SAONE
Communauté de communes
17 Gr du Faubourg
Saint-Michel, 21250 Seurre

MAITRISE D'OEUVRE
4, avenue de la Découverte
Parc technologique de la
Toison d'Or
21000 DIJON

GROUPEMENT D'ENTREPRISES

NOIROT TP
Rue Lavoisier
21700
Nuit St Georges

DESERTOT
5 rue de Chanaux
BP 47504
21075 DIJON

PLAN RECOLEMENT
VOIRIE / RESEAUX

Commune : SAINT USAGE

ECHELLE : 1/200

INDICE	DATE	ETABLI PAR	VERIFIE PAR	OBSERVATIONS
6 -2	10-11-2021	ZS/VG	BJ	bassin-entrée chaussée
5	25-10-2021	ZS/VG	BJ	france télécom et coffret EDF
4	26-02-2021	ZS/VG	BJ	Recol grille

AFFAIRE	DOMAINE	PHASE	EMETTEUR	DOCUMENT	PIECE NUMERO	INDICE
5TU - RES	RES	RECOL	DES	1	001	A

DIR-0000-N 06 juillet 2020

J:\dao_serveur\entreprises\desertot\-informatique\saint usage\22-06-03-saint usage - echelle 2\21-11-10-saint usage - ze echelle\dwg\-recolement\ch6-2.dwg